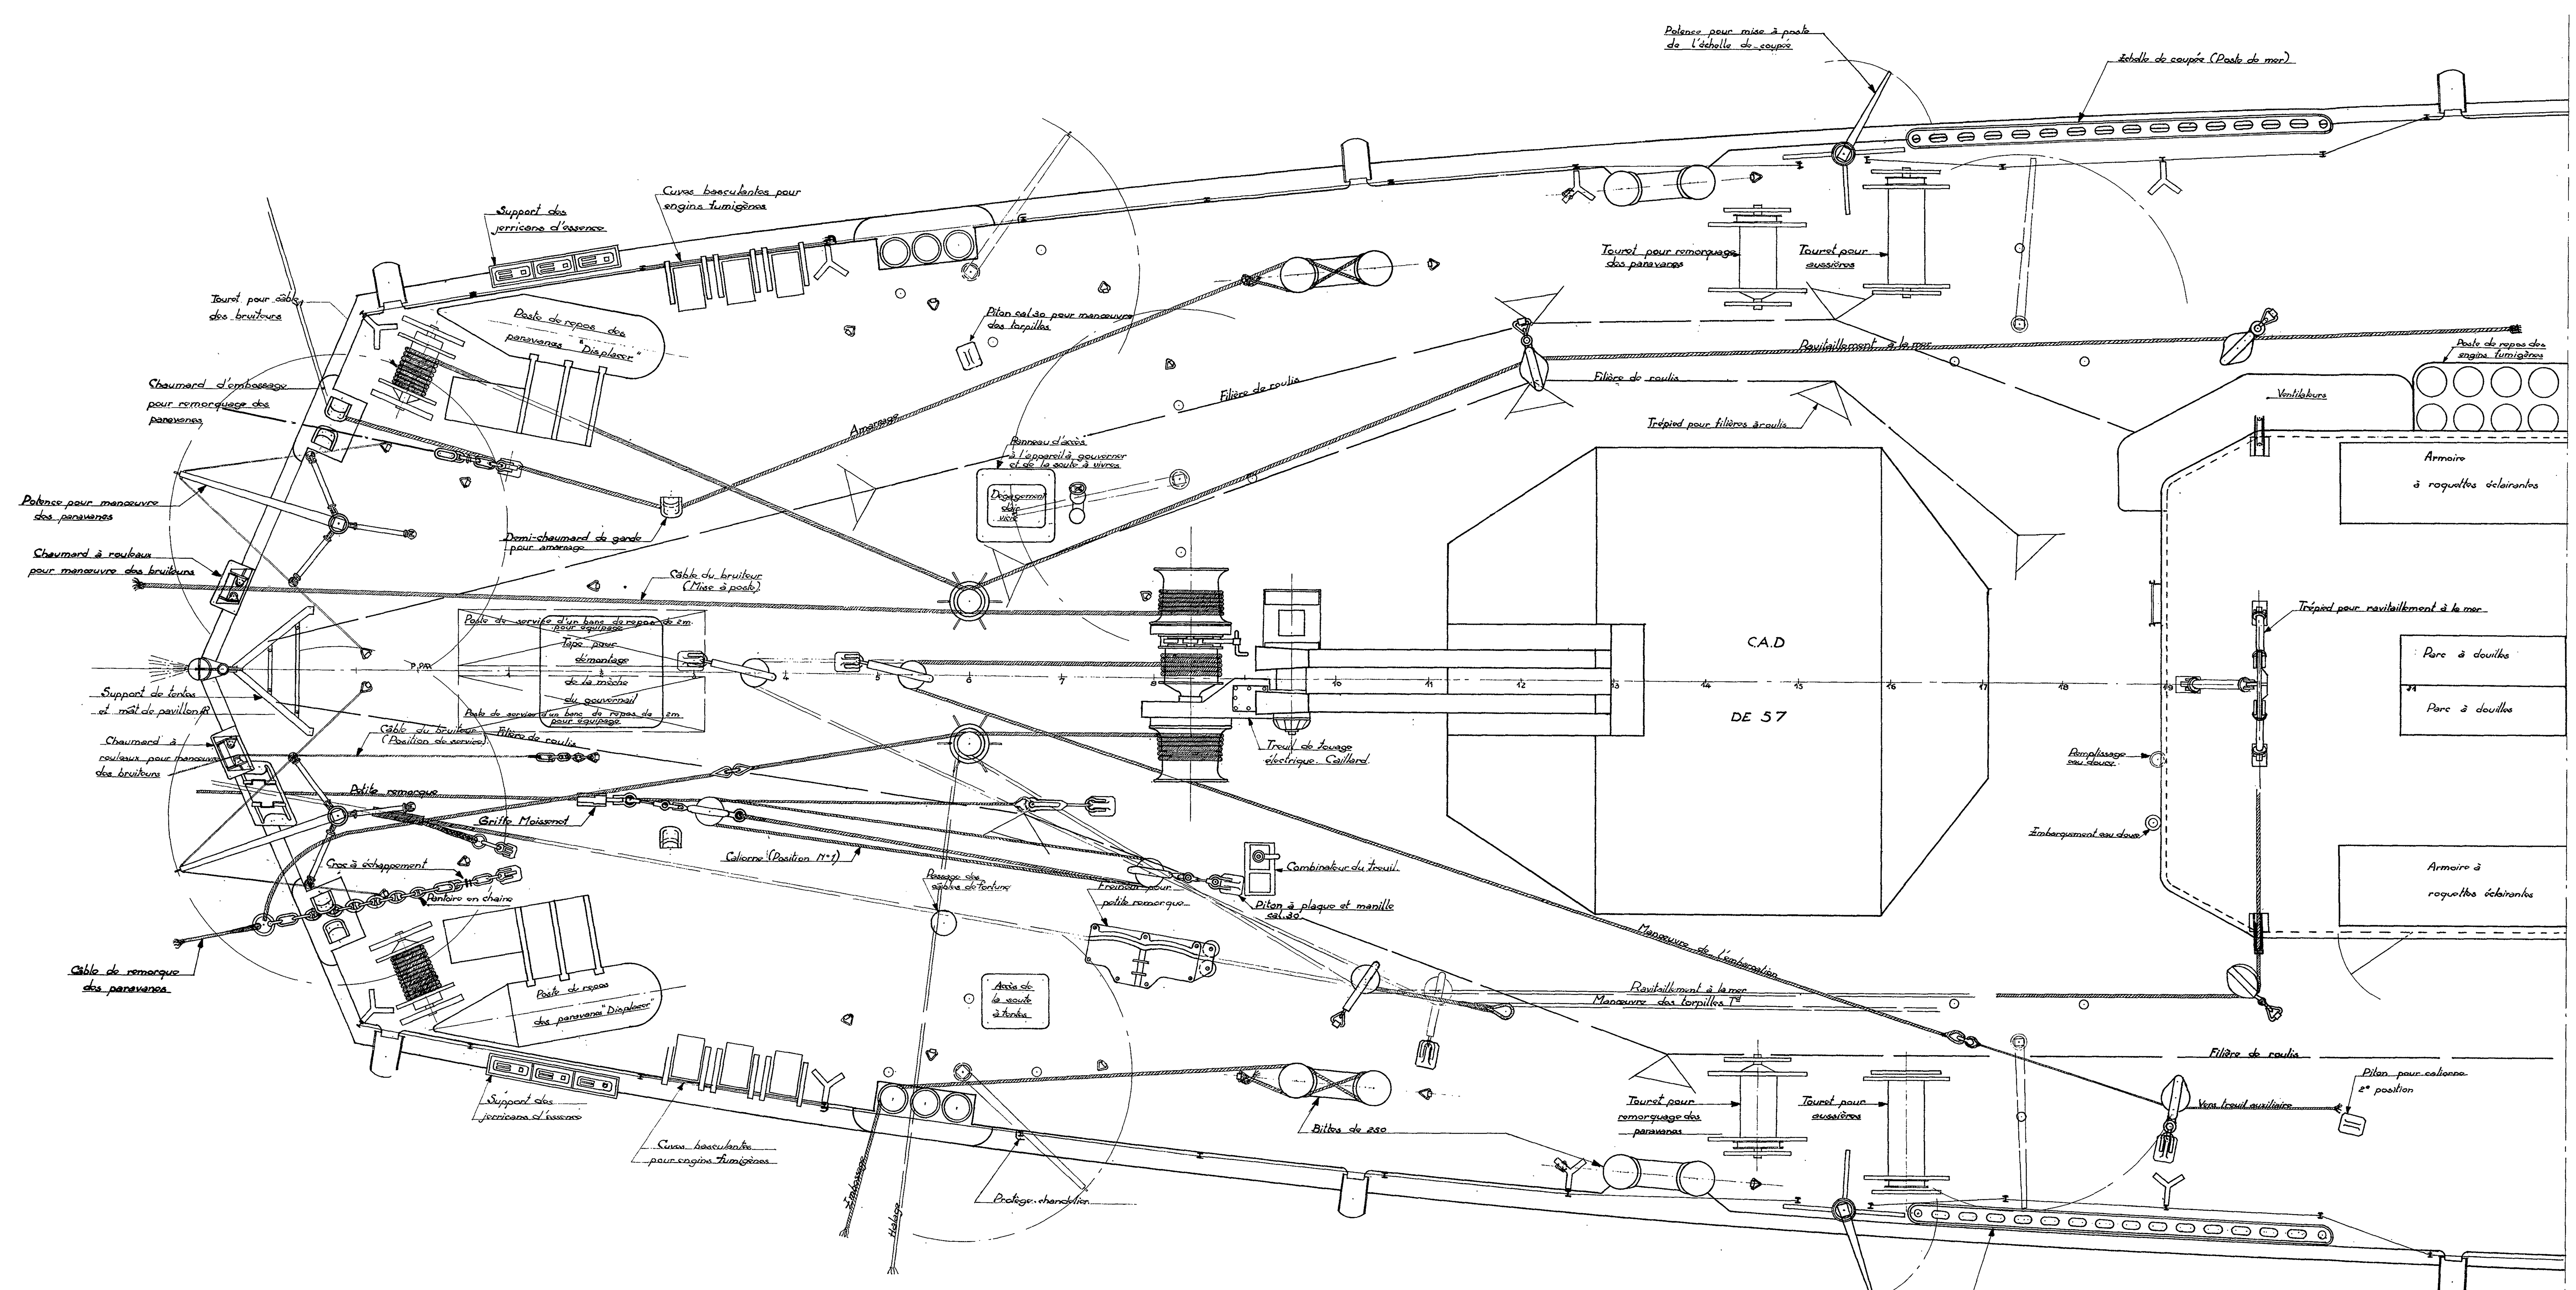

Escorteurs rapides

L'ALSACIEN

LE PROVENCAL

LE VENDÉEN

Construits sur les plans du Service Technique des Constructions et Armes Navales

AMÉNAGEMENT DE LA PLAGE AR

Conforme à l'exécution

Echelle : 1/20

Lorient le 24 Juillet 1961

L'Ingénieur en Chef
du Génie Maritime PASCAL

L'Ingénieur en Chef
du Génie Maritime PICARD
Chef de la Section des Const^{ons} N^{les}

L'Ingénieur Général
du Génie Maritime CASTELLAN
Directeur des Constructions et Armes Navales